


John Schule - Hart



20/06/2018 09:53

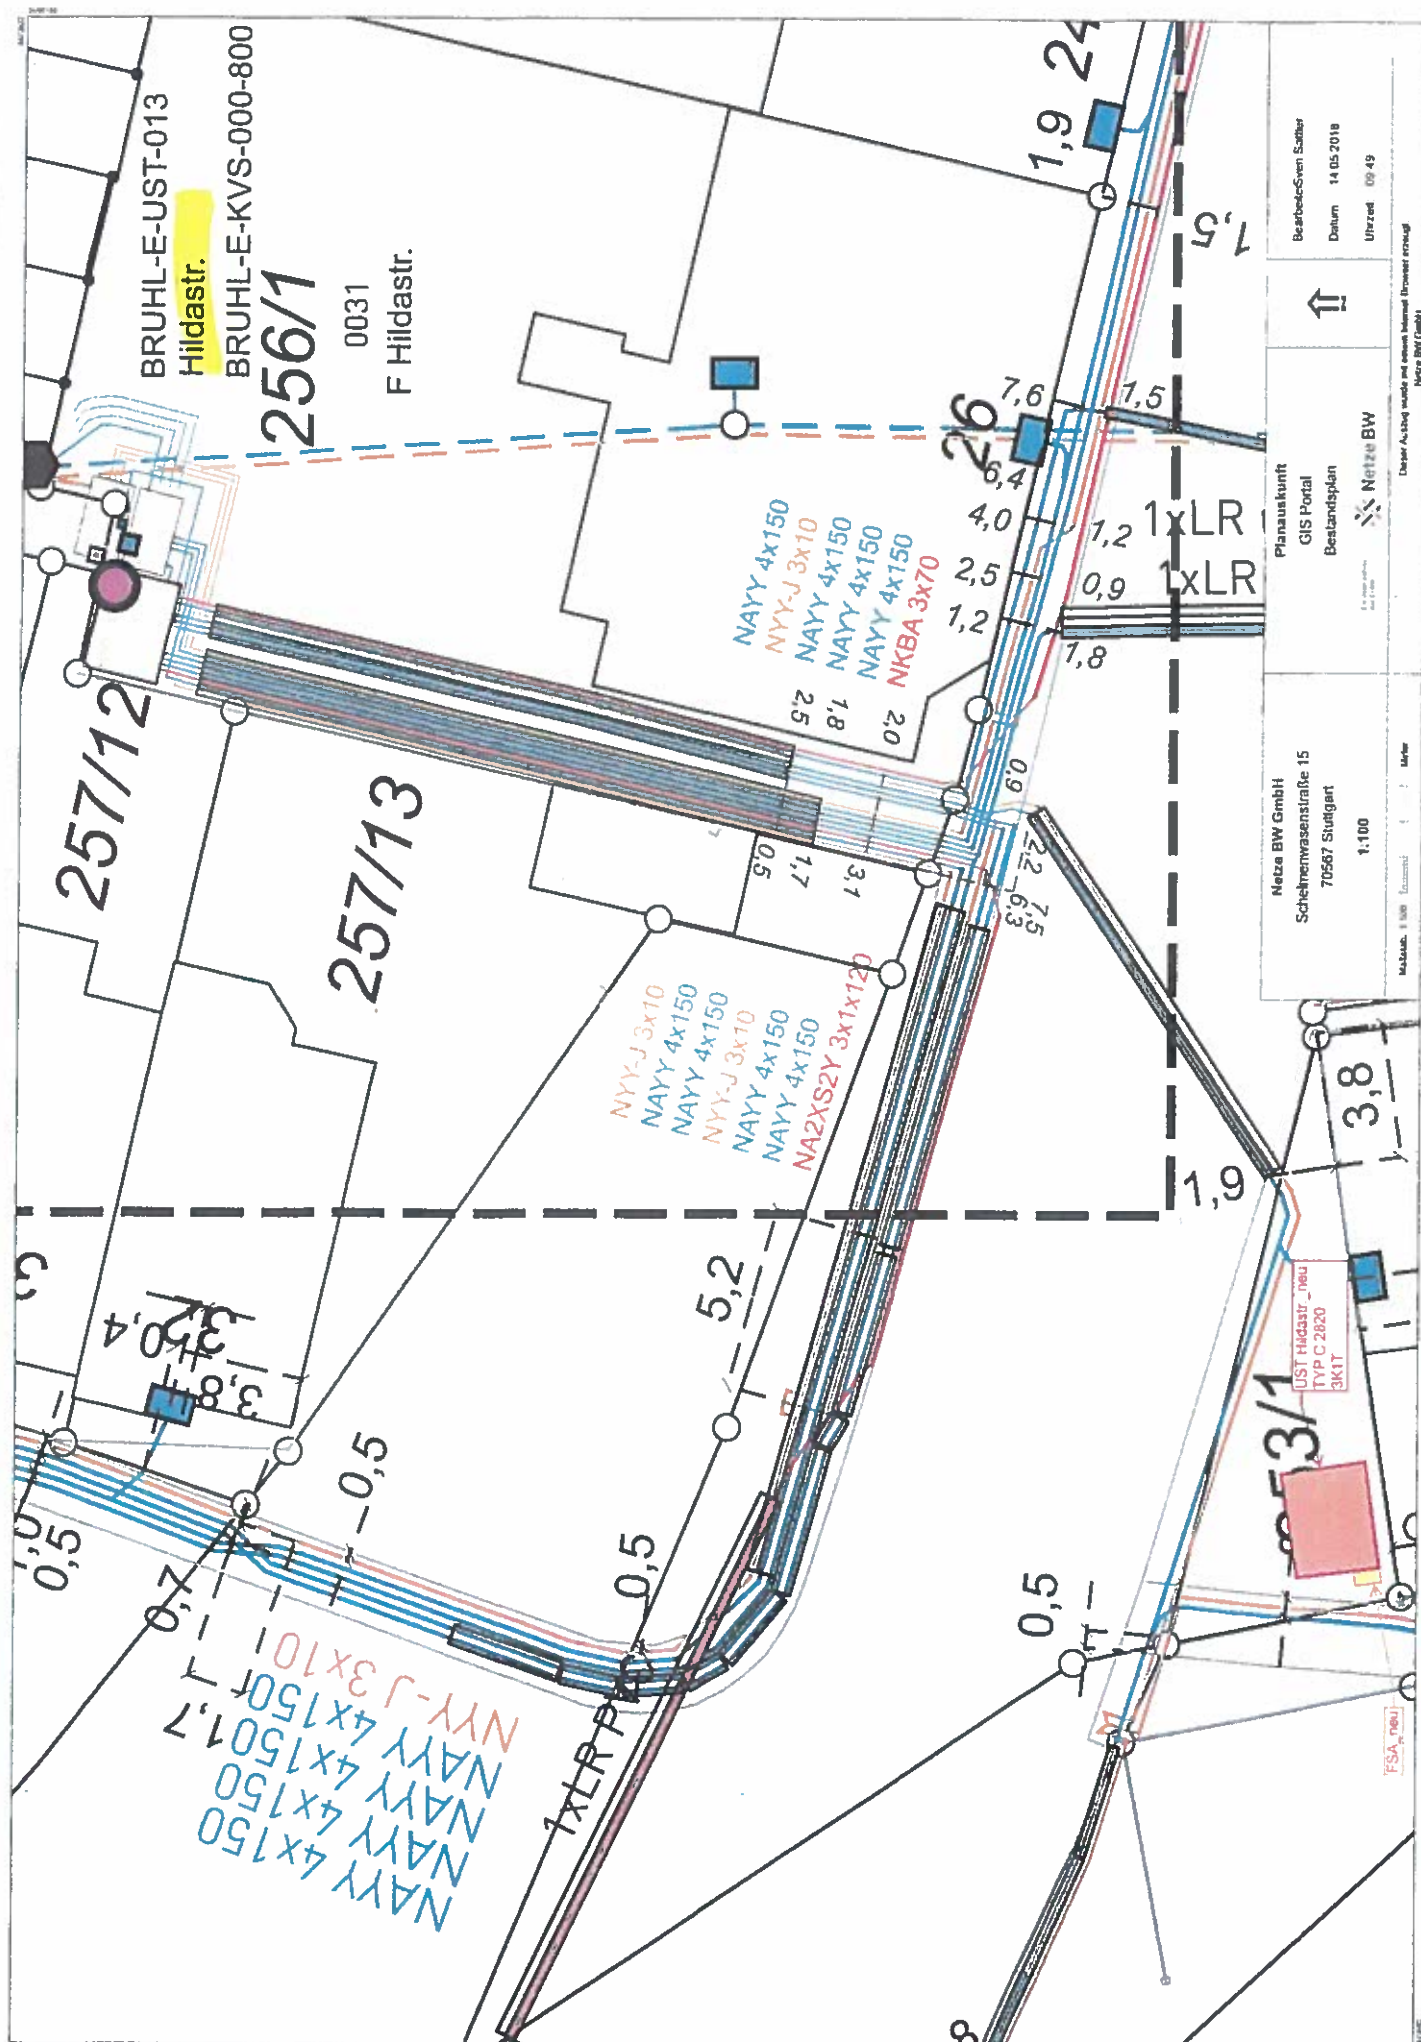

14. (dostv)



1:100

Planauskunft

GIS Portal


Bestandsplan

Ein Unternehmen
der E.ON

BearbeiterSven Sattler

Datum: 14.05.2018

Uhrzeit: 13:10

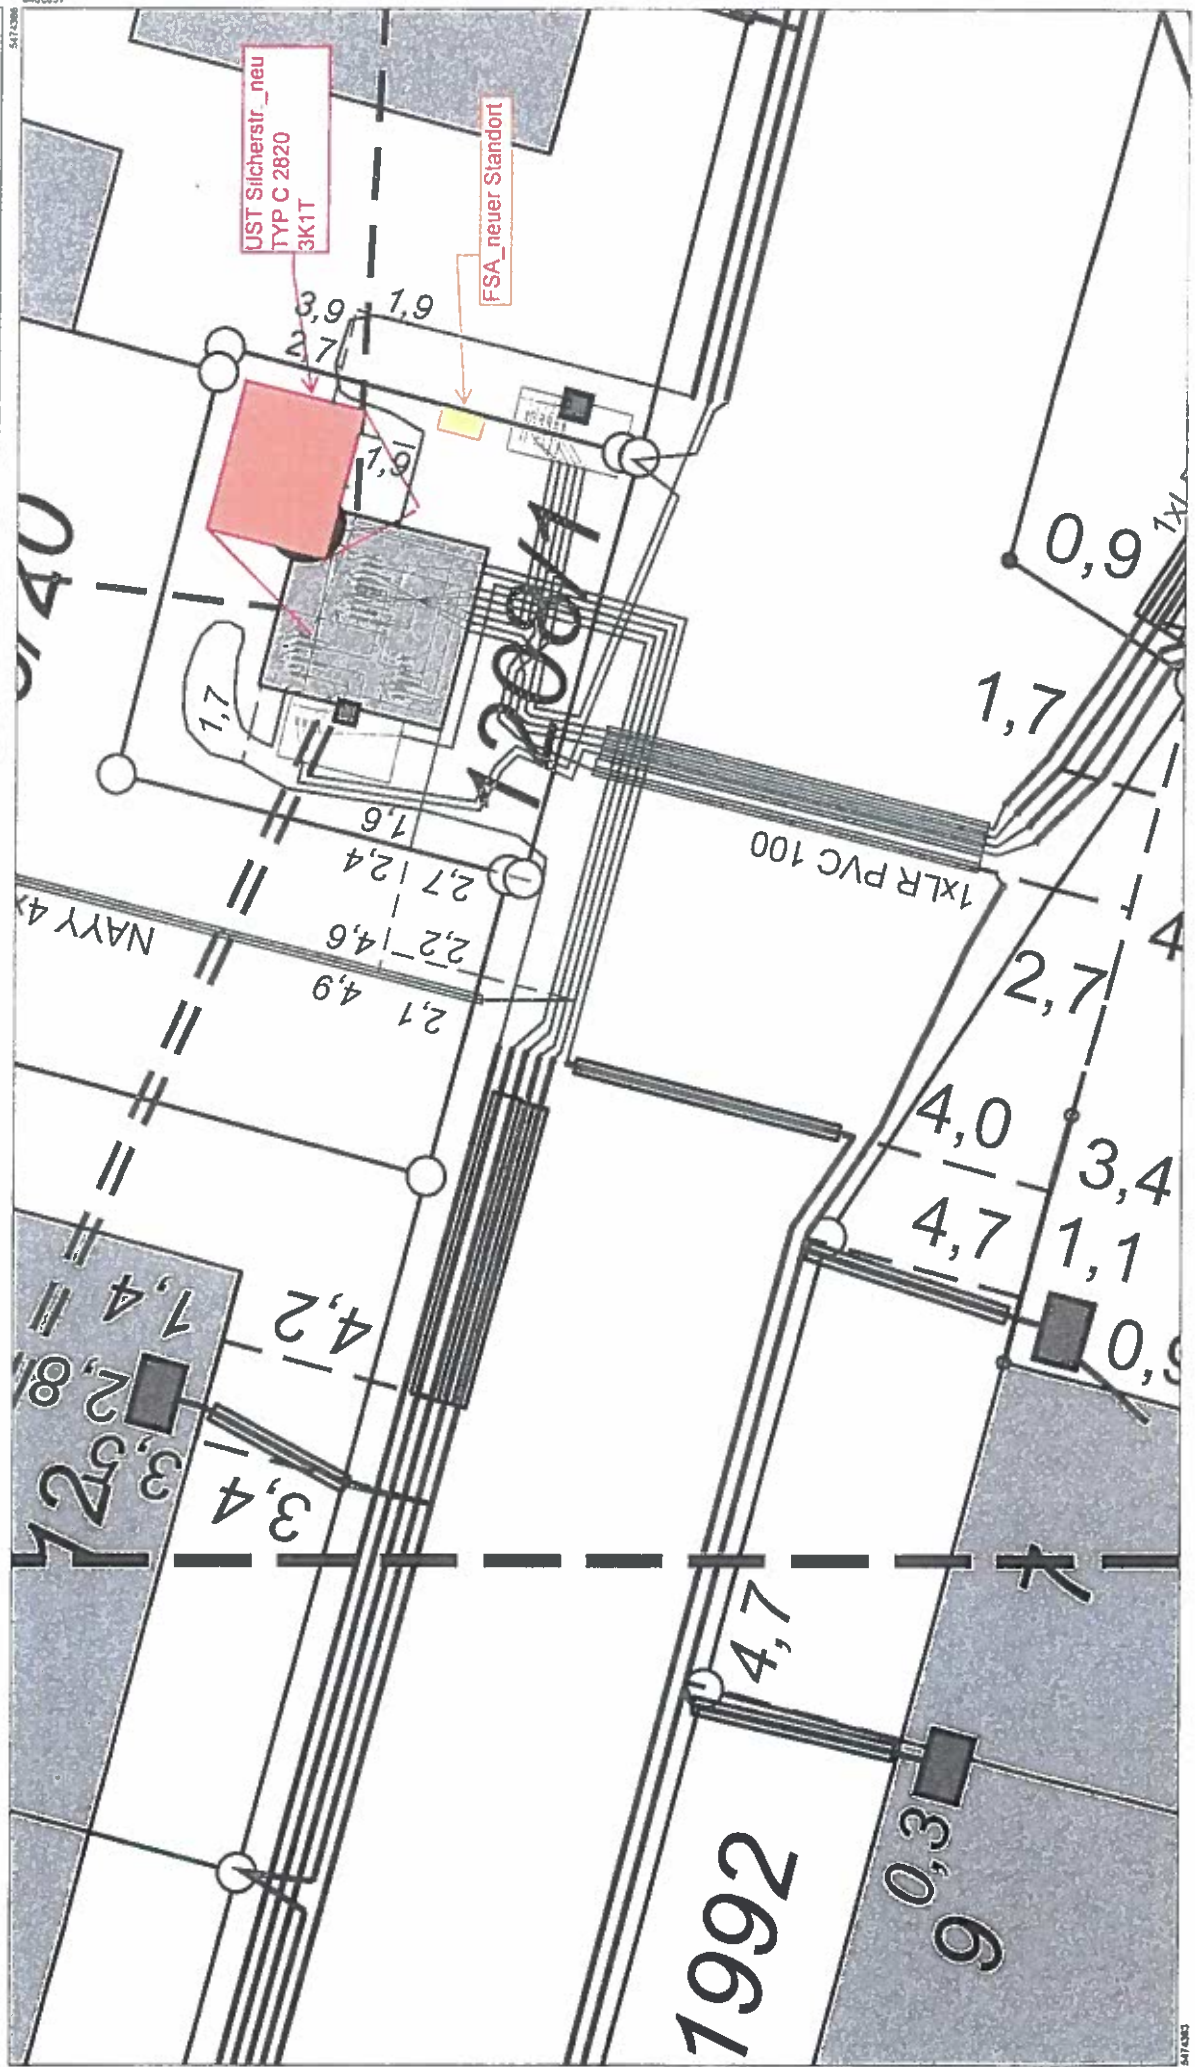




Silchester

Stu. - Beleuchtung


Brühl Turmstation Bismarckstraße 1:100	Planauskunft GIS Portal Bestandsplan Ein Unternehmen der EnBW  Netze BW		Bearbeiter: Manfred Mrohs Datum: 08.05.2018 Uhrzeit: 09:40
--	---	--	---

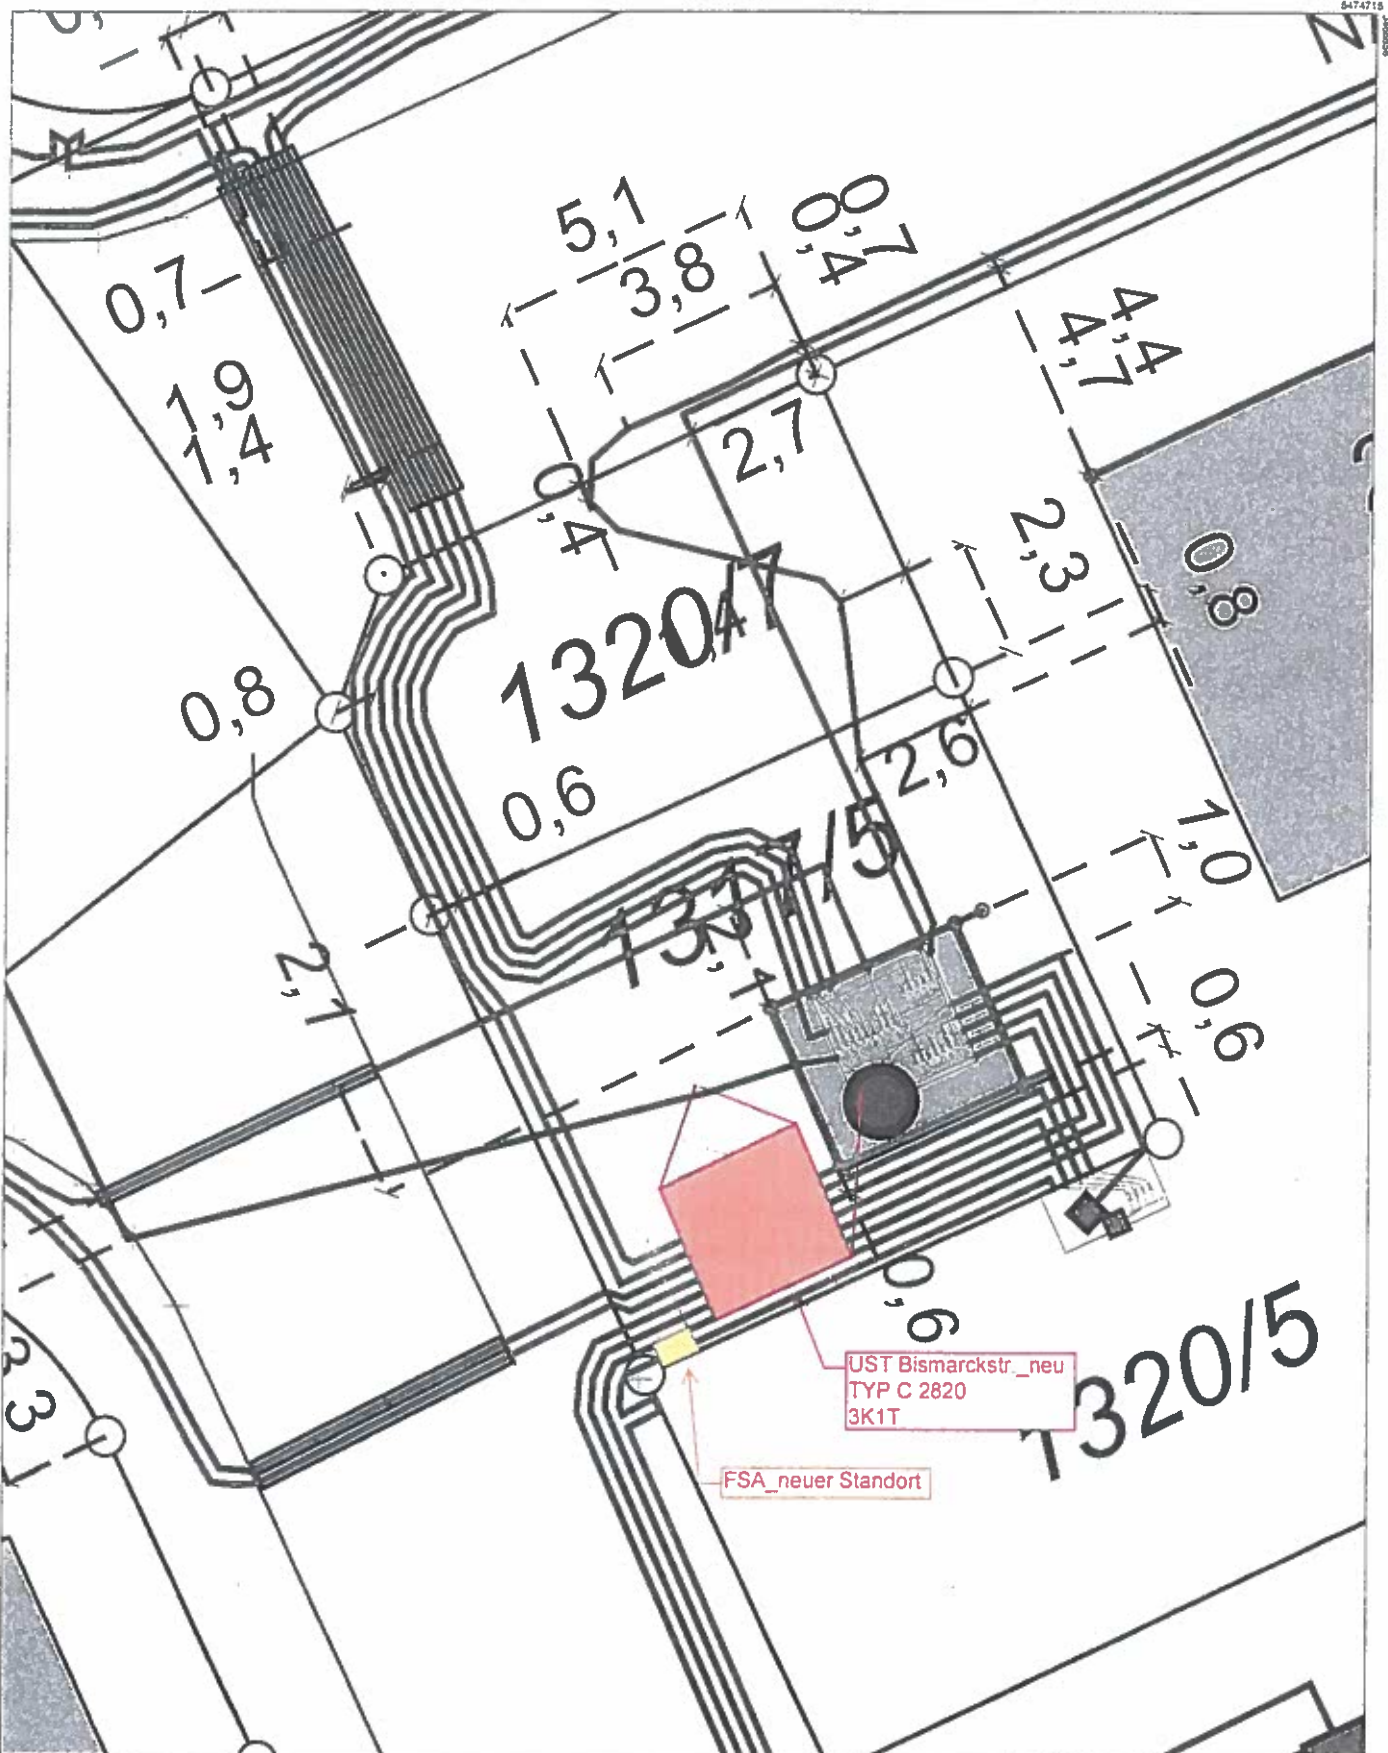

Maßstab: 1:100  Meter

Bis mark sin



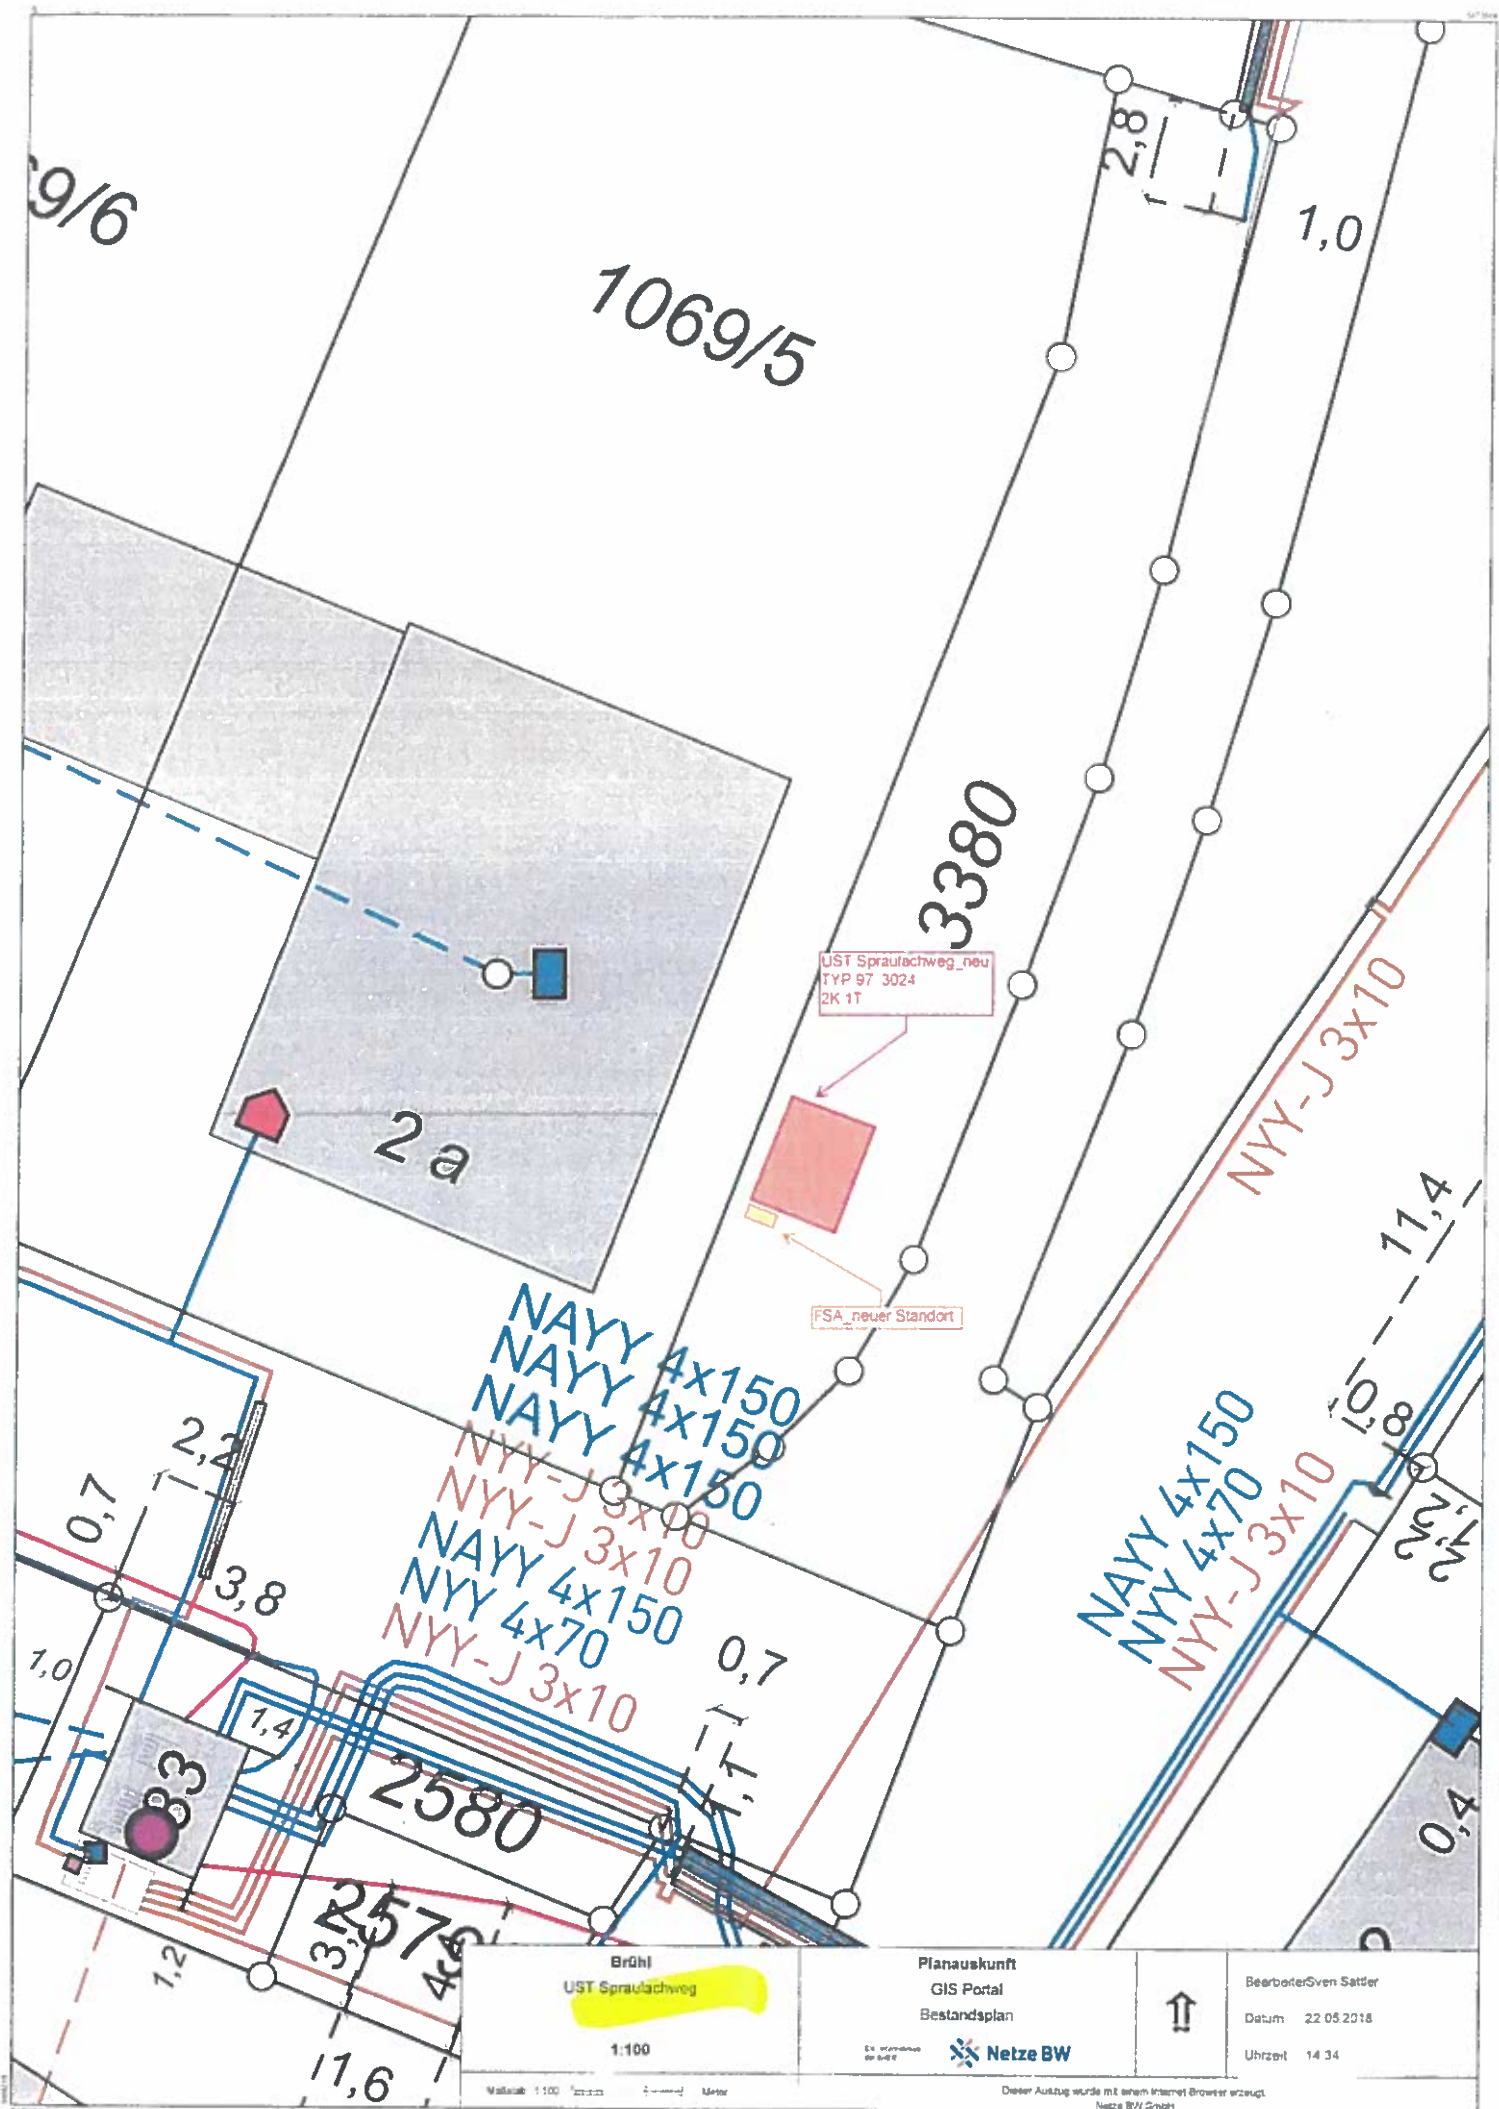



Sprawlada / Speyvo Str.


