




4587

1354/23

1354/2

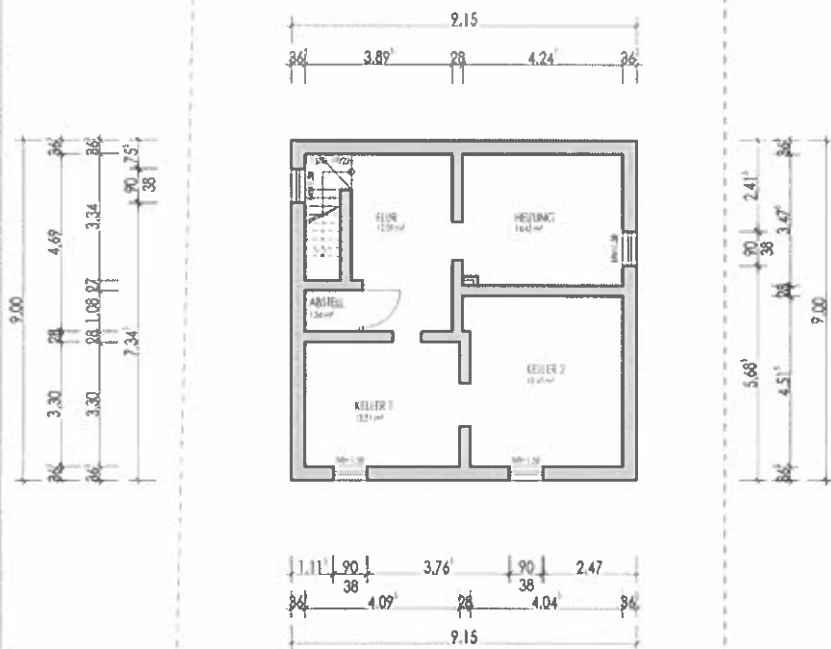

RHEINAUER STRASSE

GENEHMIGUNGSPLANUNG

PROJEKT-NAMEN

NUTZUNGSÄNDERUNG GASTSTÄTTE MIT WOHNUNG ZU
WOHNGEBÄUDE MIT ZWEI WOHNUNGEN UND NEBENGEBÄUDE
MIT WOHNUNG UND GARAGE - BESTANDSAUFNAHME NACH UMBAU
RHEINAUER STR. 44, 68782 BRÜHL

BAUHER

HERR
MOSTAFA DAVARZANI
HAFERGASSE 15
67547 WORMS

FACH-PLANUNG

PLANUNGSBÜRO HÜBNER GBR - WORMS
PLANER | ARCHITEKTEN | INGENIEURE
KURT-SCHUMACHER-SIRASSE 24
67551 WORMS - PFEDDERSHEIM
TEL. 062047-357 | FAX 062047-905588 | MAIL: huebner_worms@online.de




GRUNDRISS UNTERGESCHOSS			
NAME	BAUHER	DATE	NAME
MASSSTAB	DATE	DATE	NAME
1:100	07.07.2025	07.07.2025	1:100
PLAN-NUMMER	2023-06-14_0916_BPL		



PLANUNGSBÜRO HÜBNER GBR
PLANER | ARCHITEKTEN | INGENIEURE



UNTERGESCHOSS

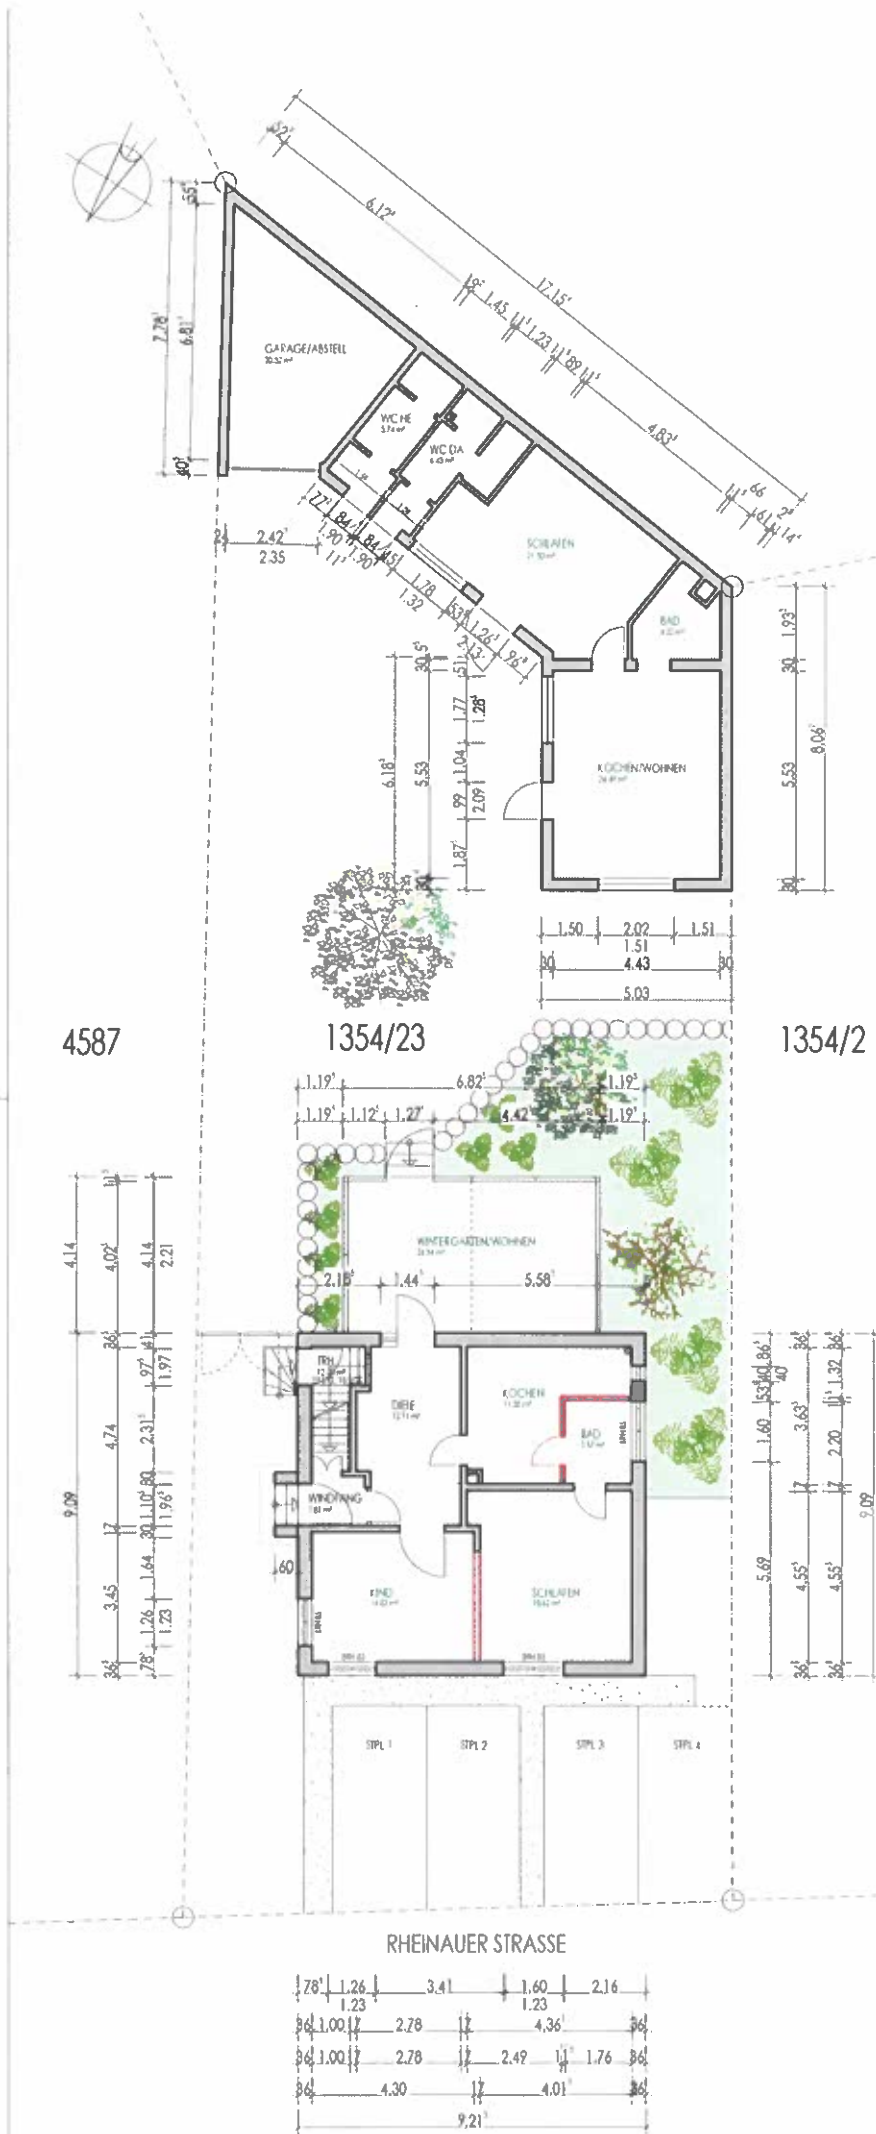

GENEHMIGUNGSPLANUNG

PROJEKT-NAMEN

NUTZUNGSÄNDERUNG GASTSTÄTTE MIT WOHNUNG ZU WOHNUNGSBÄUDE MIT ZWEI WOHNUNGEN UND NEBENGEBAUDE MIT WOHNUNG UND GARAGE - BESTANDSAUFNAHME NACH UMBAU RHEINAUER STR. 44, 68782 BRÜHL

BAUHER

HERR
MOSTAFA DAVARZANI
HAFERGASSE 15
67547 WORMS

FACHPLANUNG

PLANUNGSBÜRO HÜBNER GBR - WORMS
PLANER | ARCHITEKTEN | INGENIEURE
KURT-SCHUMACHER-STRASSE 24
67551 WORMS - PFEDDERSHEIM
TEL. 04247-357 | FAX 04247-905588 | E-MAIL: huebner.worms@t-online.de

ZEICHNELEGEND		GRUNDRISS ERDGESCHOSS	
BEIHE	BAUANSCHREIBUNG	DATEI	NAMEN
MASSSTAB	DATUM	GEZ.	GEZE.
1:100	07.07.2025	14.06.2025	17.07.2025
PLANUMMER		PLANNUMMER	
2023-06-14_0916_BFL		2023-06-14_0916_BFL	


ERDGESCHOSS



4587

1354/23

1354/2

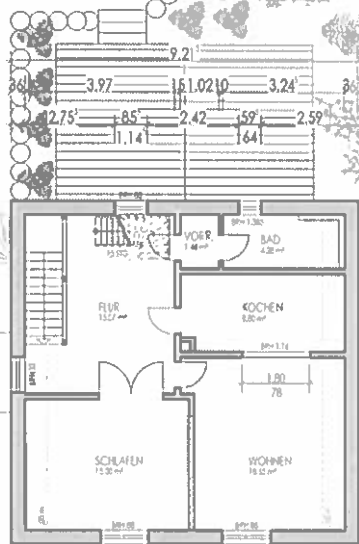

RHEINAUER STRASSE



OBERGESCHOSS

PROJECT-NAME

NUTZUNGSÄNDERUNG GASTSTÄTTE MIT WOHNUNG ZU
WOHNUNGSBAU MIT ZWEI WOHNUNGEN UND NEBENGEBAUDE
MIT WOHNUNG UND GARAGE - BESTANDSAUFNAHME NACH UMBAU
RHEINAUER STR. 44, 68782 BRÜHL

BAUHER

HERR
MOSTAFA DAVARZANI
HAFERGASSE 15
67547 WORMS

FACHPLANUNG

PLANUNGSBÜRO HÜBNER GBR - WORMS
PLANNER | ARCHITEKTEN | INGENIEURE
KURT-SCHUMACHER-STRASSE 24
67551 WORMS - PFEDDERSHEIM
TEL. 06247 357 | FAX 06247 905589 | E-MAIL huebner.worms@t-online.de



TECHNISCHES		GRUNDRISS OBERGESCHOSS	


PLANUNGSBÜRO HÜBNER GBR
PLANNER | ARCHITEKTEN | INGENIEURE
KURT-SCHUMACHER-STRASSE 24
67551 WORMS - PFEDDERSHEIM
TEL. 06247 357 | FAX 06247 905589 | E-MAIL huebner.worms@t-online.de



4587

1354/23

1354/2

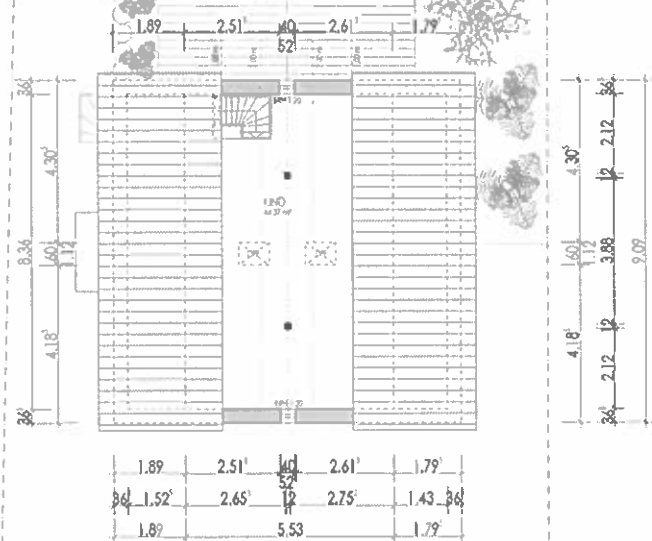

RHEINAUER STRASSE

DACHGESCHOSS

PROJECT-NAME

NUTZUNGSÄNDERUNG GASTSTÄTTE MIT WOHNUNG ZU
WOHNGEBÄUDE MIT ZWEI WOHNUNGEN UND NEBENGEBÄUDE
MIT WOHNUNG UND GARAGE - BESTANDSAUFNAHME NACH UMBAU
RHEINAUER STR. 44, 68782 BRÜHL


BAUHER

HERR
MOSTAFA DAVARZANI
HAFERGASSE 15
67547 WORMS

FACHPLANUNG

PLANUNGSBÜRO HÜBNER GBR - WORMS
PLANER | ARCHITEKTEN | INGENIEURE
KURT-SCHUMACHER-STRASSE 24
67551 WORMS - PFEDDERSHEIM
TEL 06247 357 | FAX 06247 905588 | EMAIL hubner.worms@t-online.de

GENEHMIGUNGSPLANUNG

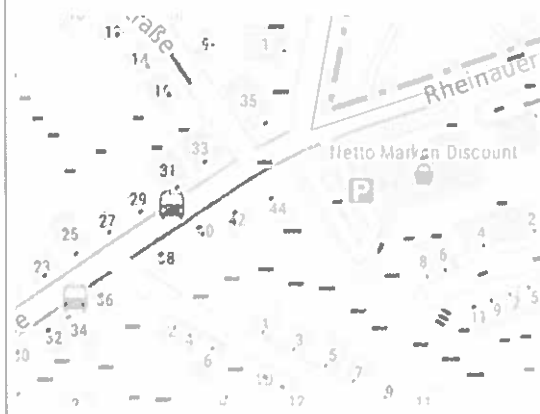

ZEICHNUNGSPART		GRUNDRISS DACHGESCHOSS	





PLANUNGSBÜRO HÜBNER GBR
PLANER | ARCHITEKTEN | INGENIEURE
KURT-SCHUMACHER-STRASSE 24
67551 WORMS - PFEDDERSHEIM
TEL 06247 357 | FAX 06247 905588 | EMAIL hubner.worms@t-online.de



4587

1354/23

1354/2

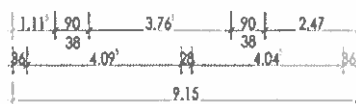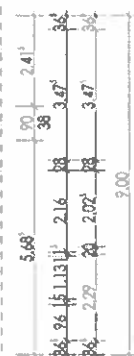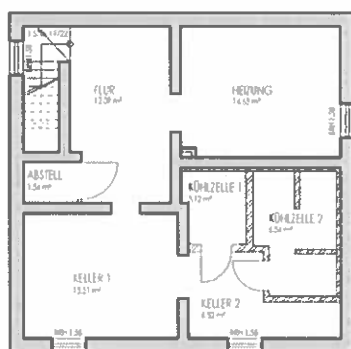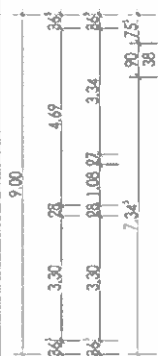

RHEINAUER STRASSE

UNTERGESCHOSS

PROJEKTNAMEN

BESTANDSAUFNAHME UND -PLANUNG
GASTSTÄTTE MIT WOHNUNG
RHEINAUER STR. 44
68782 BRÜHL


BAUHER

HERR
MOSTAFA DAVARZANI
HAFERGASSE 15
67547 WORMS

FACHPLANUNG


PLANUNGSBÜRO HÜBNER GBR - WORMS
PLANER | ARCHITEKTEN | INGENIEURE
KURT-SCHUMACHER-STRASSE 24
67551 WORMS - PFEDDERSHEIM
TEL. 06247 357 | FAX 06247 9055988 | E-MAIL: huebner-worms@t-online.de

BESTANDSPLANUNG

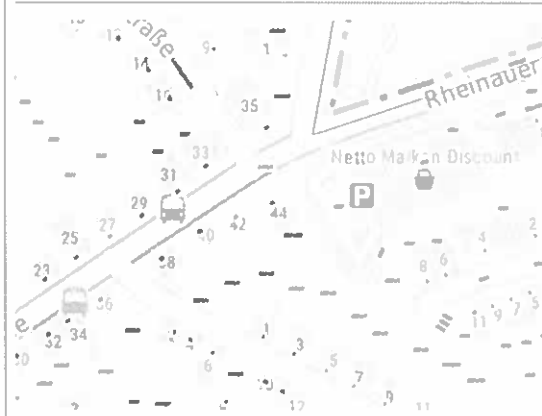

ZEICHNUNGSTITEL		GRUNDRISS UNTERGESCHOSS			

PLANUNGSBÜRO HÜBNER GBR
PLANER | ARCHITEKTEN | INGENIEURE
KURT-SCHUMACHER-STRASSE 24
67551 WORMS - PFEDDERSHEIM
TEL. 06247 357 | FAX 06247 9055988 | E-MAIL: huebner-worms@t-online.de

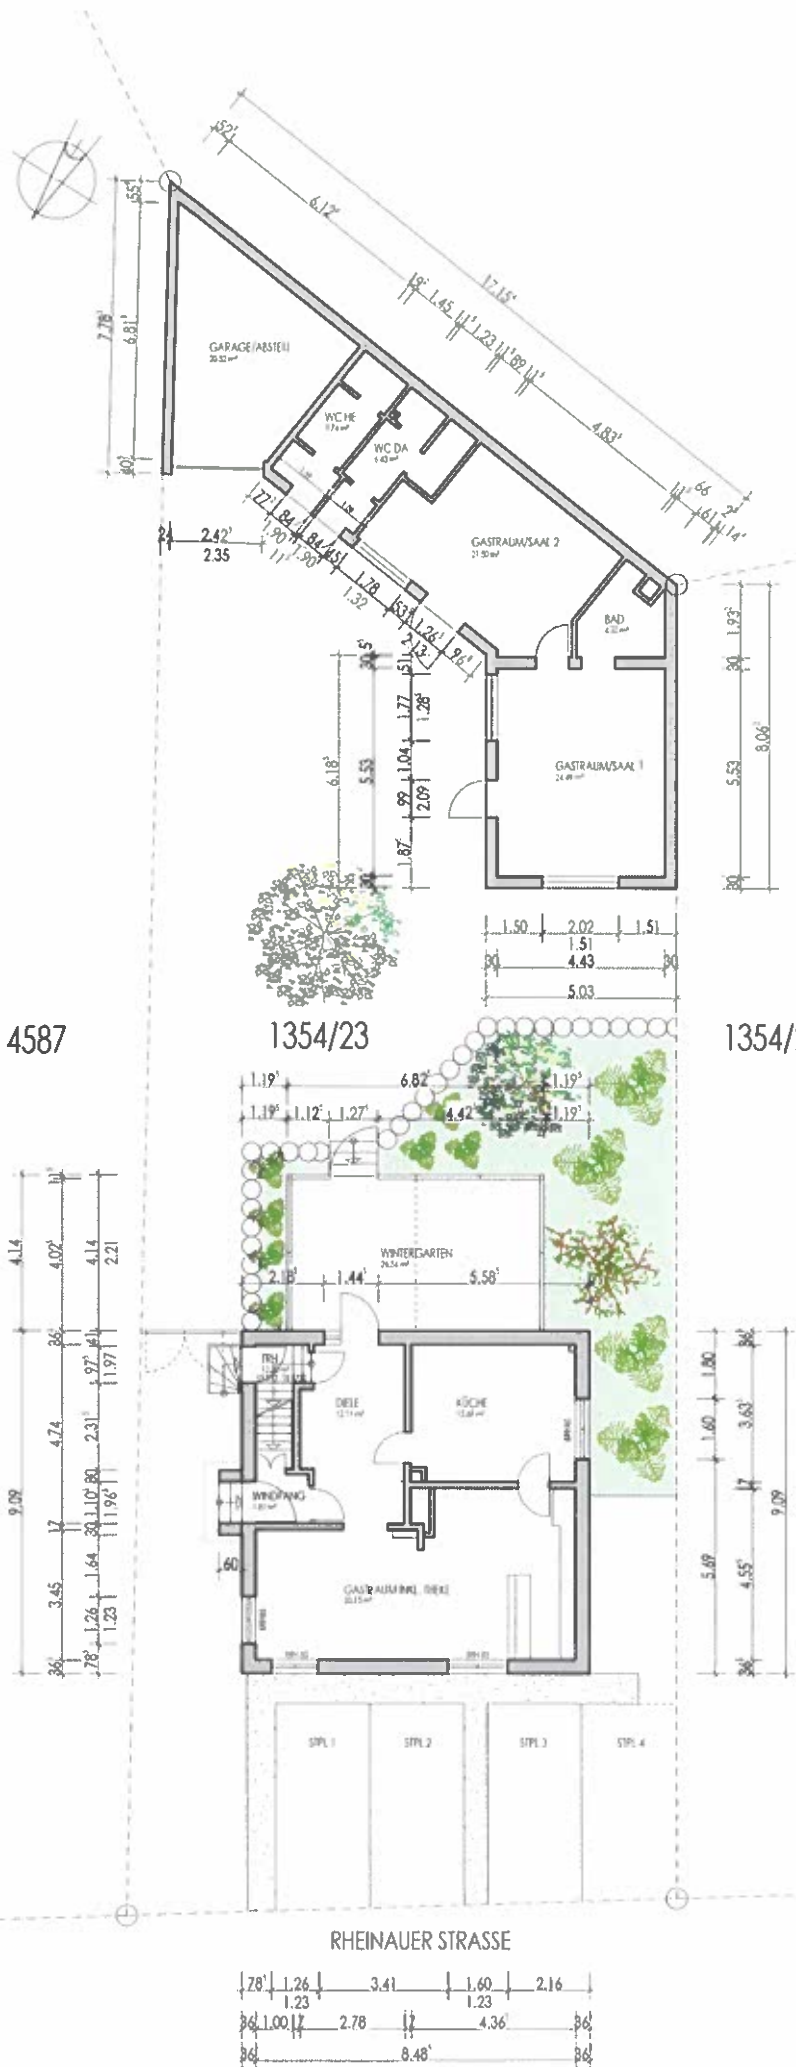

BESTANDSPLANUNG

PROJECT-NAME

BESTANDSAUFNAHME UND -PLANUNG
GASTSTÄTTE MIT WOHNUNG
RHEINAUER STR. 44
68782 BRÜHL

BAUHER

HERR
MOSTAFA DAVARZANI
HAFERGASSE 15
67547 WORMS

PACHPLANUNG

PLANUNGSBÜRO HÜBNER GBR - WORMS
PLANER | ARCHITEKTEN | INGENIEURE
KURT-SCHUMACHER-STRASSE 24
67551 WORMS - PFEDDERSHEIM
TEL. 06247 7357 | FAX 06247 905588 | EMAIL hubner@worms-berlin.de

ZUSÄTZLICHE INFORMATIONEN

GRUNDRISS ERDGESCHOSS			
DATE	DATE	DATE	NAME
17.08.2023	17.08.2023	17.08.2023	H. HÜBNER
17.08.2023	17.08.2023	17.08.2023	H. HÜBNER

PLAN

2023-06-14, 09:16, BPT

PLANUNG

PLANUNGSBÜRO HÜBNER GBR
PLANER | ARCHITEKTEN | INGENIEURE

ERDGESCHOSS

